

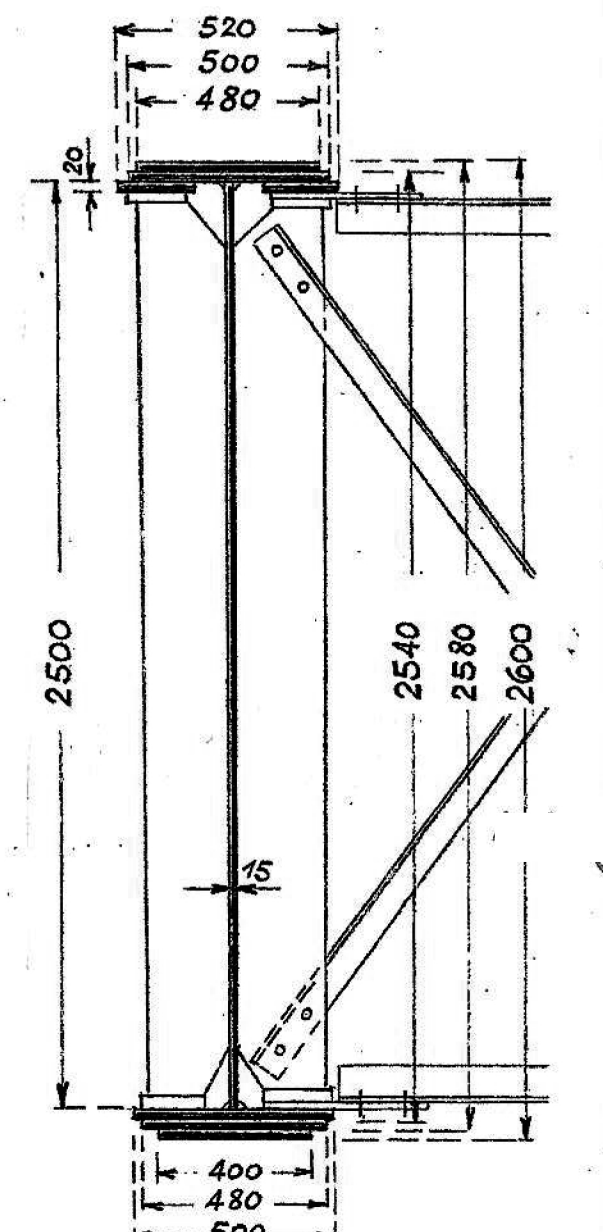
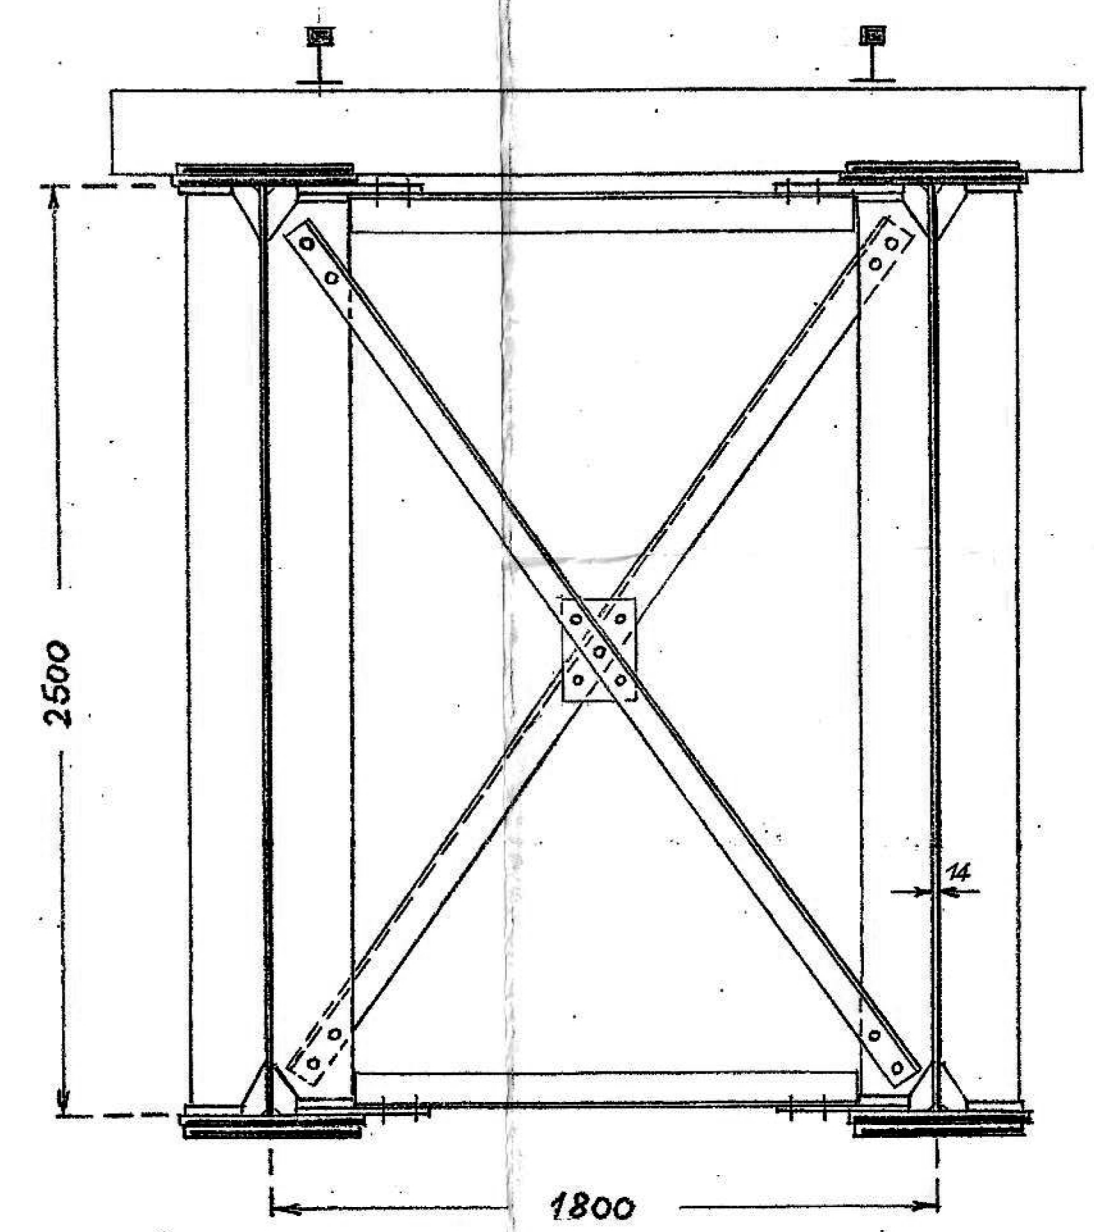


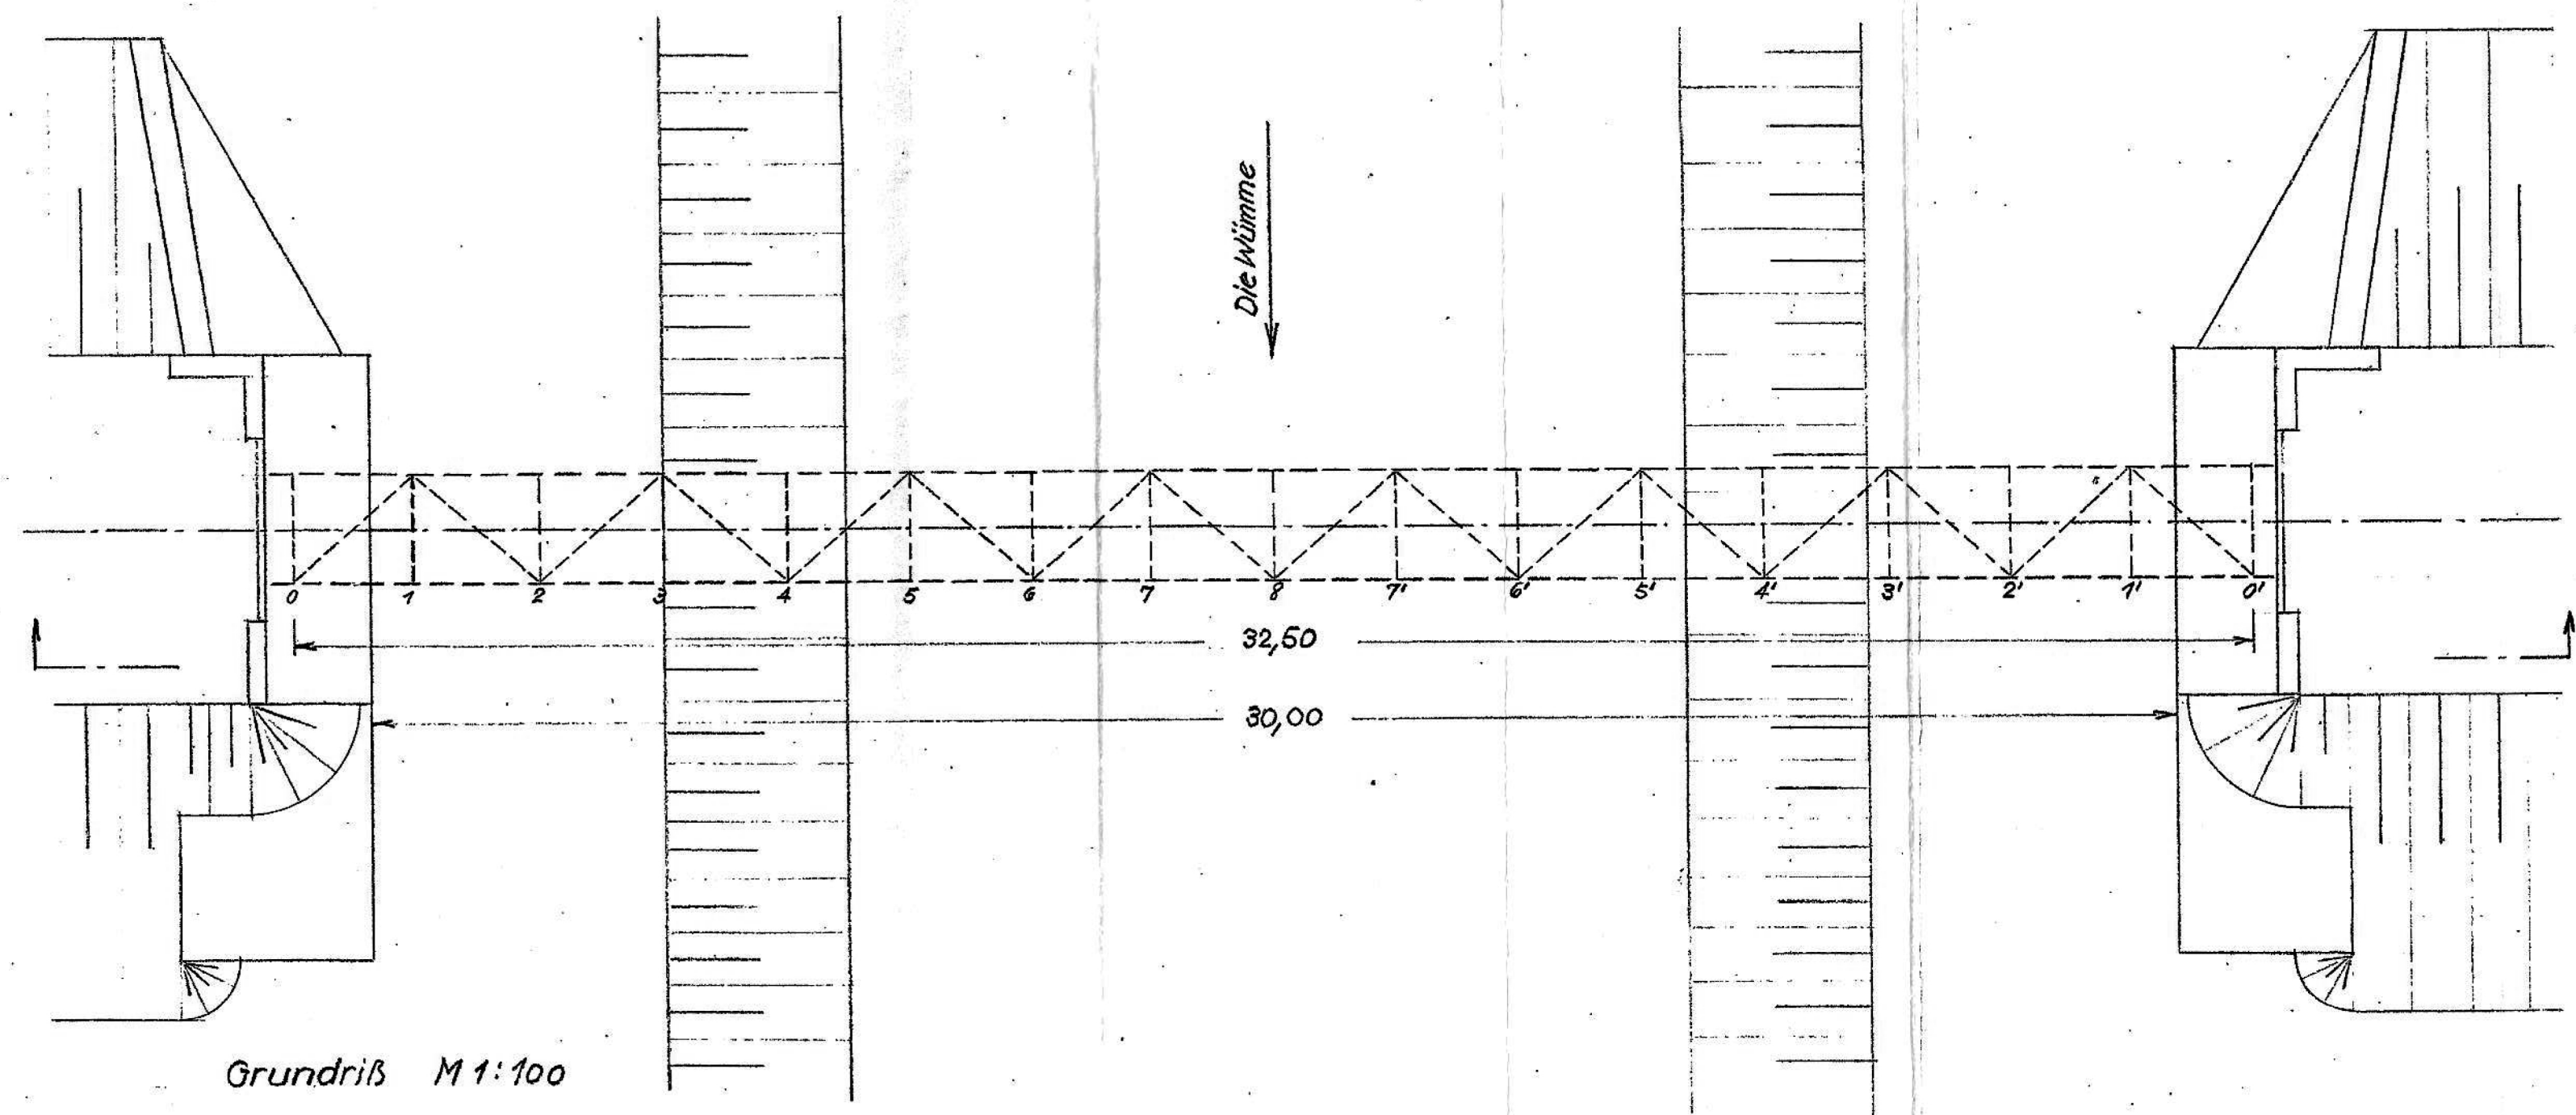

Schnitt B-B M 1:20
Querverbände in den Punkten 2 u 2'

Hauptträger in Brückenmitte
Schnitt C-C M 1:20
Querverbände in den Punkten 4, 6, 8, 6' u 4'

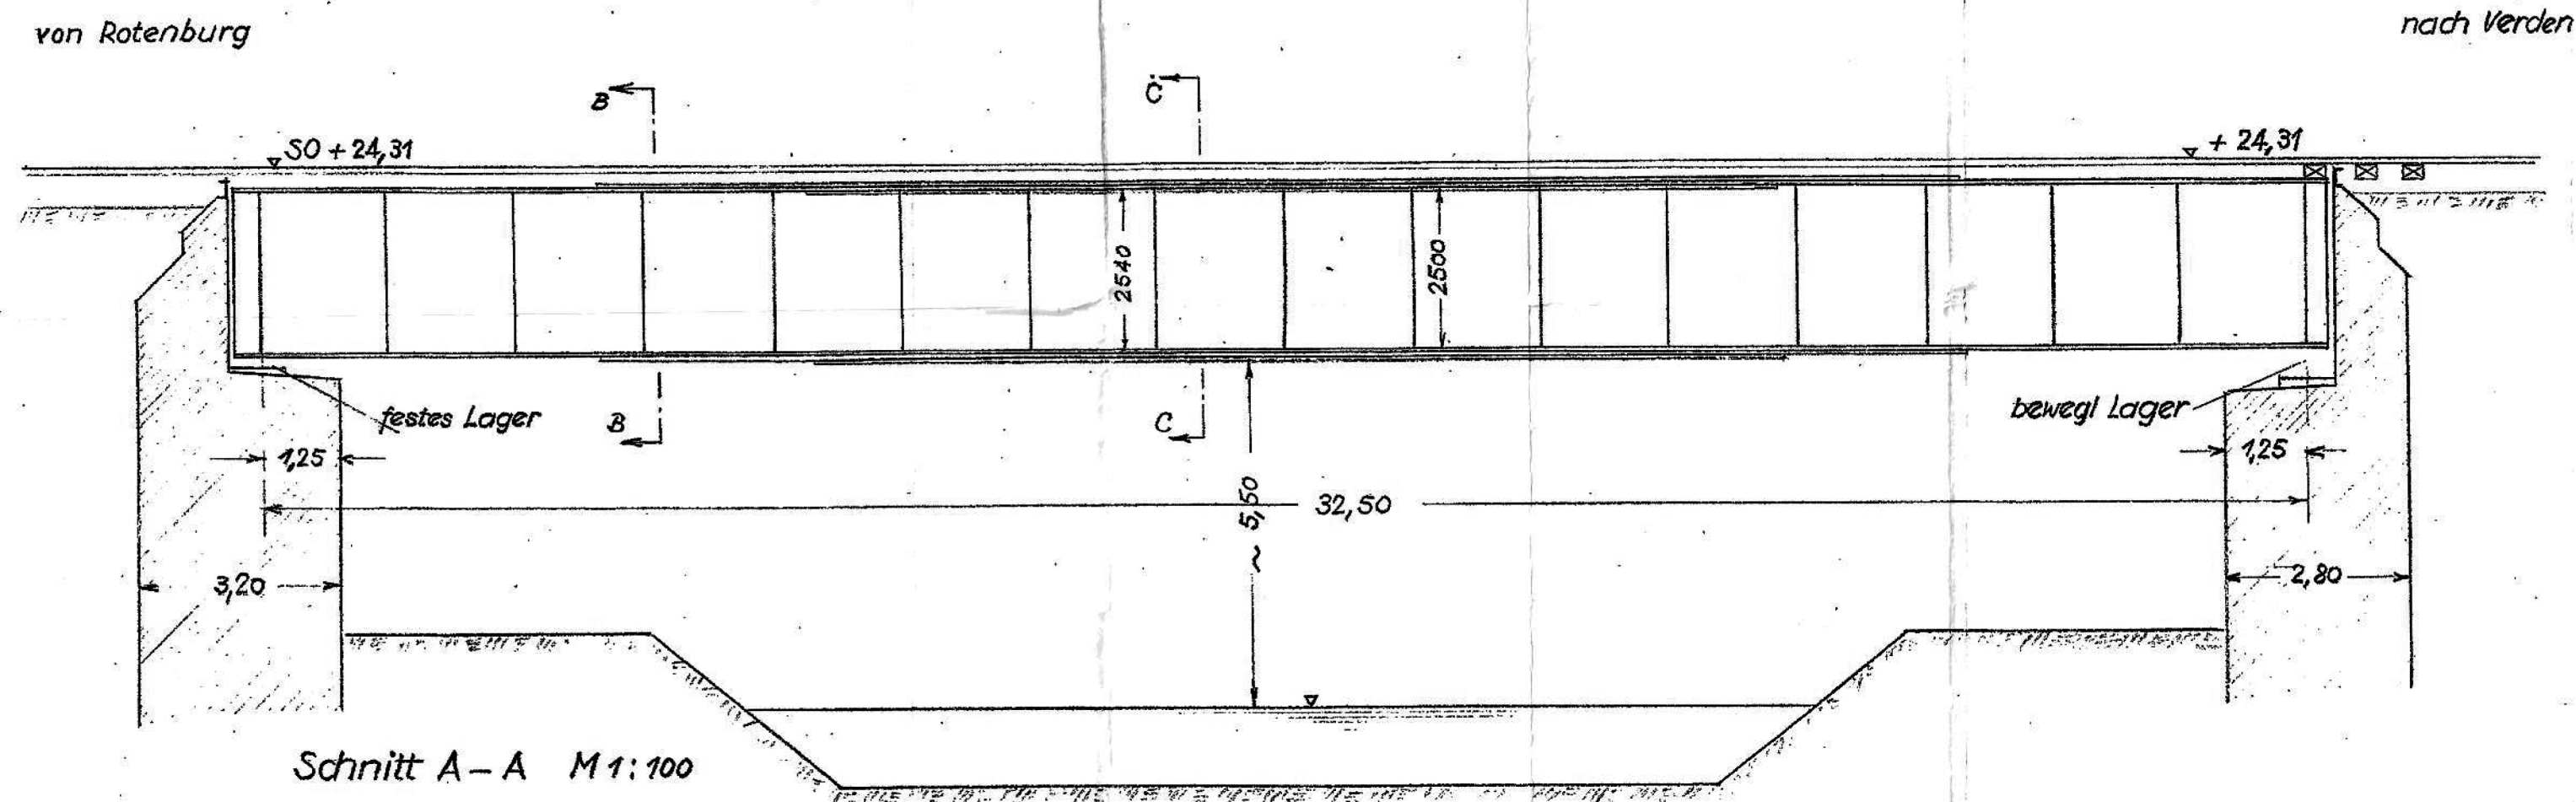

1745 (29)

E. D. Hannover

Schrank Fach Stück

Buchungs-Nr. **B 8**

Anlage 5.6

Bestandsplan

EÜ Wümme

St 37		Lastenzug E		
Bearbeitet:	Datum 5.3.51	Name Völkers, 18.7.	Aufgestellt: Hannover, den 19.3.1951 <i>Kunze</i>	ED Hannover
Geprüft:	12.3.51	<i>Völkers</i>		
M 1:100 M 1:20	Dauerbehelfsbrücke über die Wümme bei Unterstedt (geschweißt) km 22,830 Verden - Rotenburg Übersicht			